


INWENTARYZACJA POWYKONAWCZA
Naturalnie Aluzyjna
ul.Aluzyjna 39, Warszawa - Białołęka



INWESTYCJA:
Naturalnie Aluzyjna
ul.Aluzyjna, Warszawa - Białołęka



INWESTOR:
J.W. Construction Holding S.A.

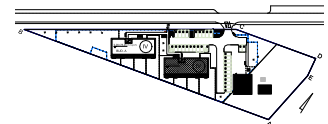

Budynek B
RZUT III PIĘTRA - SCHEMAT




13

mieszkanie 13:.....59,53 m2

01 hol:.....9,40 m2
02 kuchnia:.....8,12 m2
03 pokój dzienny:.....16,68 m2
04 pokój:.....9,03 m2
05 pokój:.....9,55 m2
06 łazienka:.....3,86 m2
07 WC:.....2,89 m2

balkon:.....6,14 m2

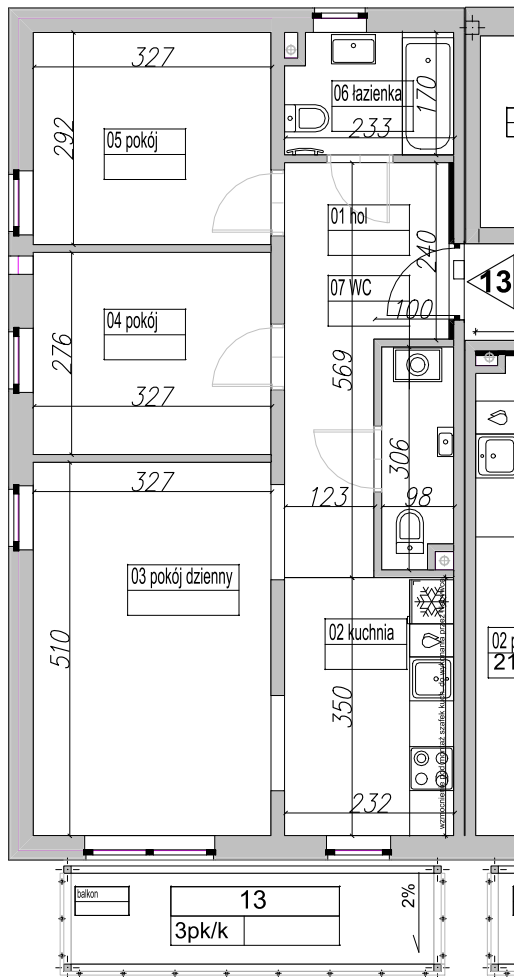

Uwaga:
Pomiar powierzchni zgodny z normą
PN-ISO 9836:1997

W mieszkaniu występują lokalne zmniejszenia
wysokości pomieszczeń- obudowa instalacji
wentylacji mechanicznej.

Data wydania:10.2023

OPRACOWAŁA: Marlena Kościeszka

SPRAWDZIŁ: inż. Marcin Gryczka

