

INWENTARYZACJA POWYKONAWCZA

Naturalnie Aluzyjna


ul.Aluzyjna 39, Warszawa - Białołęka



INWESTYCJA:
Naturalnie Aluzyjna
ul.Aluzyjna, Warszawa - Białołęka



INWESTOR:
J.W. Construction Holding S.A.

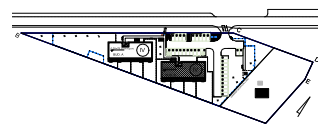

Budynek B RZUT III PIĘTRA - SCHEMAT




14

mieszkanie 14:.....54,24 m²

01 hol:.....6,57 m²
02 pokój dz. z aneksem kuch:.....21,97 m²
03 pokój:.....10,31 m²
04 pokój:.....11,72 m²
05 łazienka:.....3,67 m²

balkon:.....10,02 m²

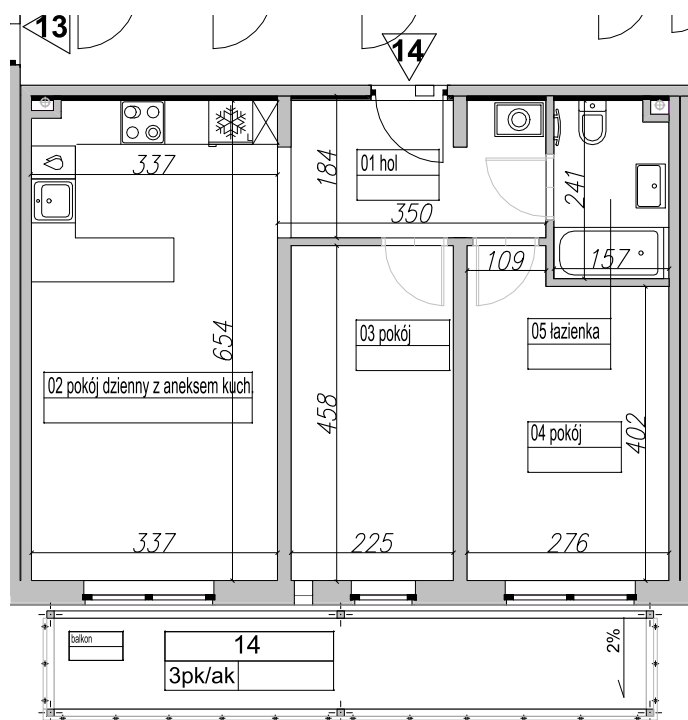

Uwaga:
Pomiar powierzchni zgodny z normą
PN-ISO 9836:1997

W mieszkaniu występują lokalne zmniejszenia
wysokości pomieszczeń- obudowa instalacji
wentylacji mechanicznej.

Data wydania:10.2023

OPRACOWAŁA: Marlena Kościeszka

SPRAWDZIŁ: inż. Marcin Gryczka

