

INWENTARYZACJA POWYKONAWCZA

Naturalnie Aluzyjna


ul.Aluzyjna 39, Warszawa - Białołęka



INWESTYCJA:
Naturalnie Aluzyjna
ul.Aluzyjna, Warszawa - Białołęka



INWESTOR:
J.W. Construction Holding S.A.

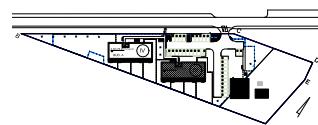

Budynek B RZUT III PIĘTRA - SCHEMAT




15

mieszkanie 15:.....54,16 m2

01 hol:.....6,52 m2
02 pokój dz. z aneksem kuch:.....21,91 m2
03 pokój:.....10,33 m2
04 pokój:.....11,76 m2
05 łazienka:.....3,64 m2

balkon:.....10,02 m2

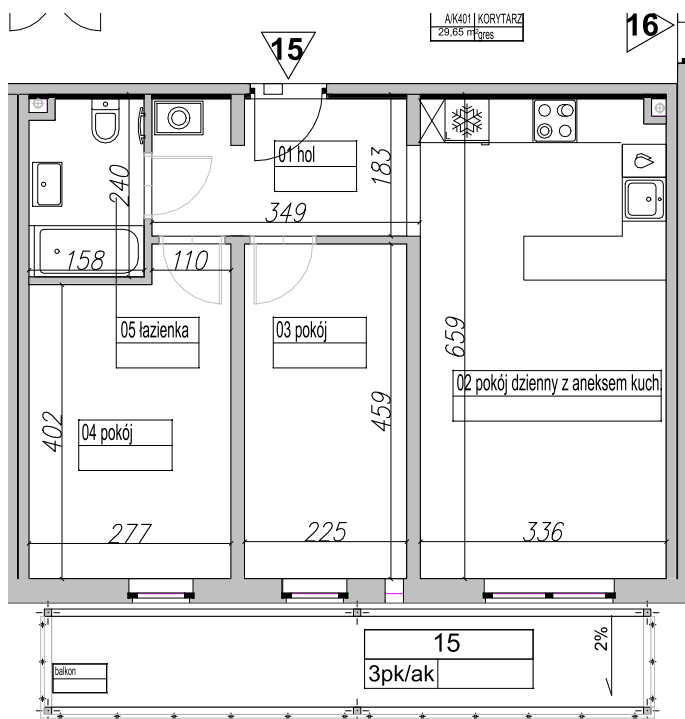

Uwaga:
Pomiar powierzchni zgodny z normą
PN-ISO 9836:1997

W mieszkaniu występują lokalne zmniejszenia
wysokości pomieszczeń- obudowa instalacji
wentylacji mechanicznej.

Data wydania:10.2023

OPRACOWAŁA: Marlena Kościeszka

SPRAWDZIŁ: inż. Marcin Gryczka

