

# INWENTARYZACJA POWYKONAWCZA

## Naturalnie Aluzyjna


### ul. Aluzyjna 39, Warszawa - Białołęka



INWESTYCJA:  
Naturalnie Aluzyjna  
ul. Aluzyjna, Warszawa - Białołęka




INWESTOR:  
J.W. Construction Holding S.A.

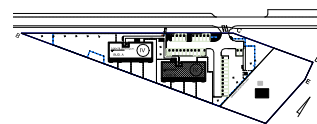

### Budynek B

#### RZUT PARTERU - SCHEMAT

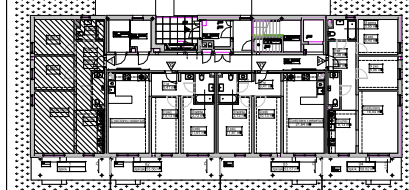


1

**mieszkanie 1:.....58,86 m<sup>2</sup>**

01 hol:.....9,34 m<sup>2</sup>  
02 kuchnia:.....8,00 m<sup>2</sup>  
03 pokój dzienny:.....16,56 m<sup>2</sup>  
04 pokój:.....8,97 m<sup>2</sup>  
05 pokój:.....9,43 m<sup>2</sup>  
06 łazienka:.....3,68 m<sup>2</sup>  
07 WC:.....2,88 m<sup>2</sup>

taras:.....12,70 m<sup>2</sup>  
ogródek:.....85 m<sup>2</sup>

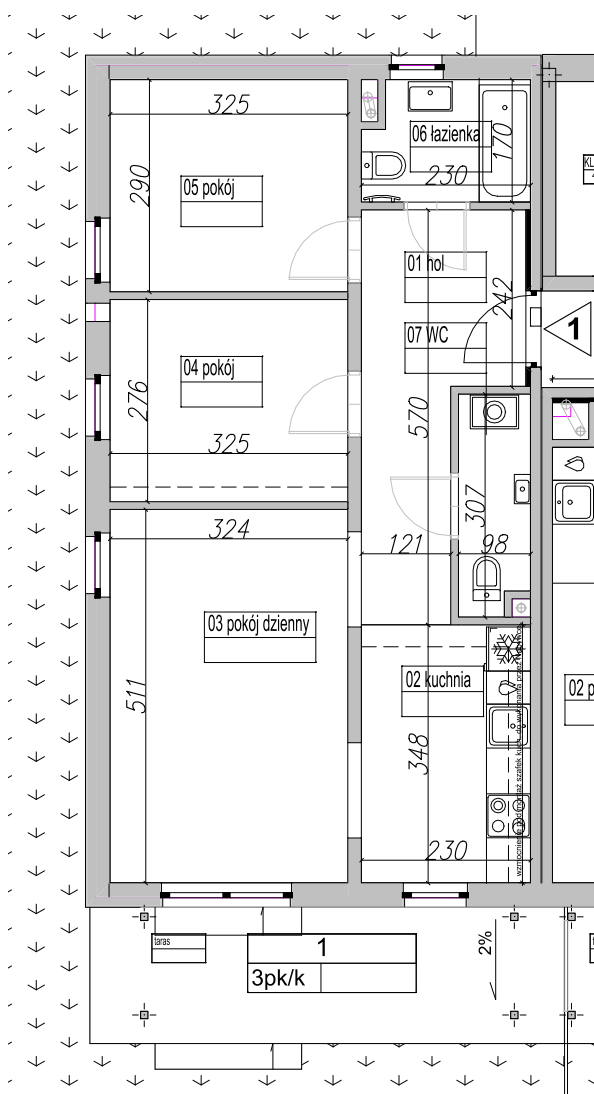

Uwaga:  
Pomiar powierzchni zgodny z normą  
PN-ISO 9836:1997

W mieszkaniu występują lokalne zmniejszenia  
wysokości pomieszczeń- obudowa instalacji  
wentylacji mechanicznej.

Data wydania: 10.2023

OPRACOWAŁA: Marlena Kościeszka

SPRAWDZIŁ: inż. Marcin Gryczka

