

INWENTARYZACJA POWYKONAWCZA

Naturalnie Aluzyjna


ul. Aluzyjna 39, Warszawa - Białołęka



INWESTYCJA:
Naturalnie Aluzyjna
ul. Aluzyjna, Warszawa - Białołęka



INWESTOR:
J.W. Construction Holding S.A.

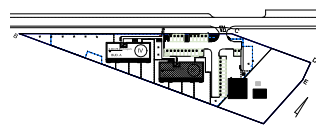

Budynek B RZUT I PIĘTRA - SCHEMAT




5

mieszkanie 5:.....59,10 m²

01 hol:.....9,42 m²
02 kuchnia:.....8,05 m²
03 pokój dzienny:.....16,49 m²
04 pokój:.....9,04 m²
05 pokój:.....9,43 m²
06 łazienka:.....3,76 m²
07 WC:.....2,91 m²

balkon:.....6,14 m²

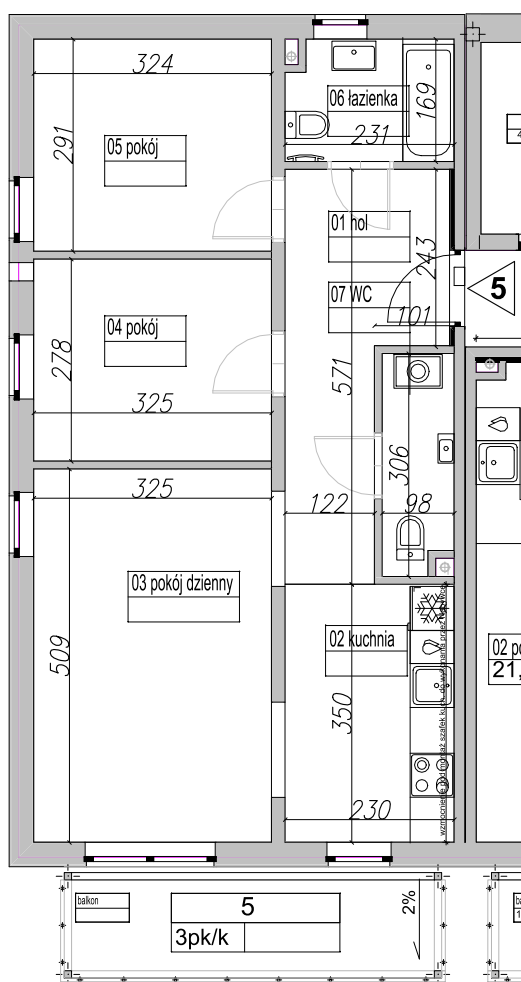

Uwaga:
Pomiar powierzchni zgodny z normą
PN-ISO 9836:1997

W mieszkaniu występują lokalne zmniejszenia
wysokości pomieszczeń- obudowa instalacji
wentylacji mechanicznej.

Data wydania: 10.2023

OPRACOWAŁA: Marlena Kościeszka

SPRAWDZIŁ: inż. Marcin Gryczka

