

INWENTARYZACJA POWYKONAWCZA

Naturalnie Aluzyjna


ul. Aluzyjna 39, Warszawa - Białołęka




INWESTYCJA:
Naturalnie Aluzyjna
ul. Aluzyjna, Warszawa - Białołęka



INWESTOR:
J.W. Construction Holding S.A.

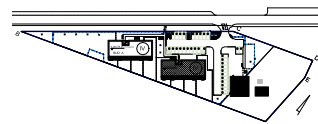

Budynek B RZUT II PIĘTRA - SCHEMAT

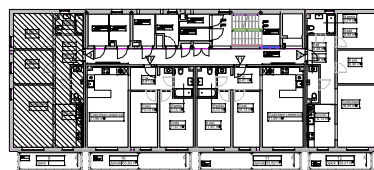


9

mieszkanie 9:.....59,08 m²

01 hol:.....9,37 m²
02 kuchnia:.....8,053 m²
03 pokój dzienny:.....16,58 m²
04 pokój:.....8,94 m²
05 pokój:.....9,49 m²
06 łazienka:.....3,75 m²
07 WC:.....2,90 m²

balkon:.....6,14 m²

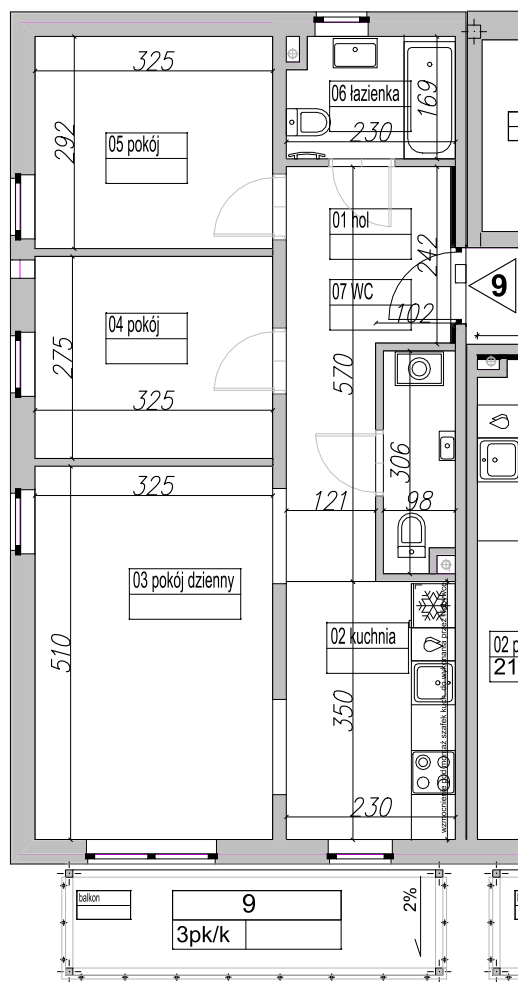

Uwaga:
Pomiar powierzchni zgodny z normą
PN-ISO 9836:1997

W mieszkaniu występują lokalne zmniejszenia
wysokości pomieszczeń- obudowa instalacji
wentylacji mechanicznej.

Data wydania:10.2023

OPRACOWAŁA: Marlena Kościeszka

SPRAWDZIŁ: inż. Marcin Gryczka

