

INWENTARYZACJA POWYKONAWCZA  
ZESPÓŁ MIESZKANIOWY W ZAWADZIE  
OSIEDLE "APARTAMENTY NA WZGÓRZACH"  
ul. Zawada 423B, Myślenice



APARTAMENTY  
NA WZGÓRZACH


BUDYNEK A1

nr lokalu	1
piętro	0
ilość pokoi	2

MIESZKANIE NR 1

1.1 hol [m <sup>2</sup> ]	7.67
1.2 pok. dzienny [m <sup>2</sup> ]	17.46
1.3 kuchnia [m <sup>2</sup> ]	6.68
1.4 sypialnia [m <sup>2</sup> ]	8.30
1.5 łazienka [m <sup>2</sup> ]	4.04
<b>suma [m<sup>2</sup>]</b>	<b>44.15</b>



ogródek [m <sup>2</sup> ]	51.10
---------------------------	-------

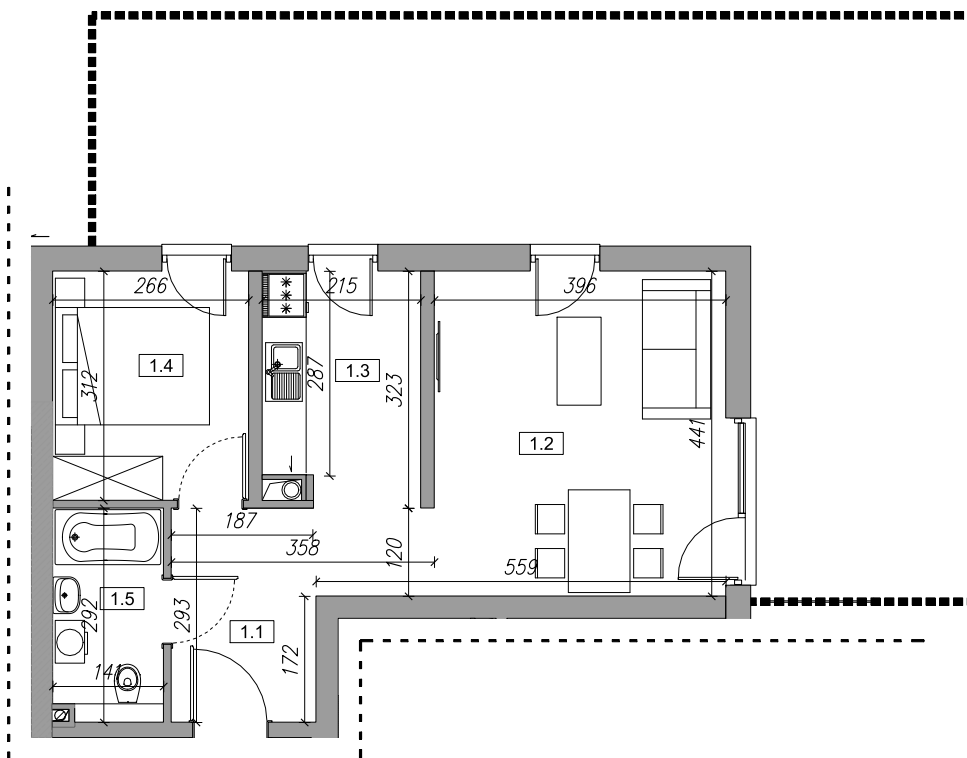

UWAGI:

- Powierzchnie liczone wg normy PN-ISO 9836: 1997
- Wyposażenie tylko w celach prezentacji, nie stanowi zobowiązania umownego
- Niniejszy projekt nie stanowi oferty w rozumieniu przepisów kodeksu cywilnego

SCHEMAT OSIEDLA

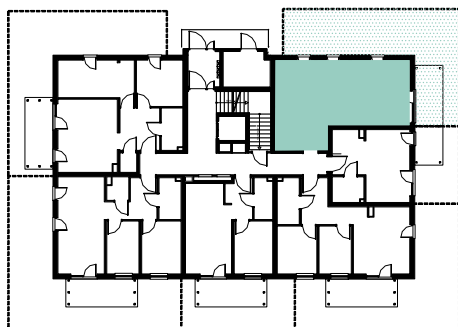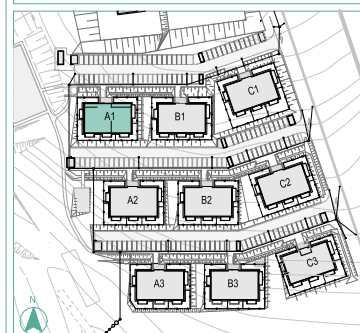

LEGENDA:

- Ściany i słupy - konstrukcja żelbetowa
- Ściany i słupy - konstrukcja drewniana

Brak możliwości wyburzenia, przesunięcia, bruzdowania itp. wszelkich ścian w lokalach mieszkalnych.  
W mieszkaniu występują lokalne zmniejszenia wysokości pomieszczeń-obudowa instalacji wentylacji mechanicznej

DEVELOPER:

J.W. Construction Holding S.A.  
ul. Radzymińska 326 | 05-091 Ząbki | tel. 22 777 90 00, 22 771 75 55 | biuro@jwconstruction.pl  
www.jwconstruction.pl Wpisana do Rejestru Przedsiębiorców prowadzonego przez Sąd Rejonowy dla m.st. Warszawy XIV Wydział Gospodarczy pod nr 0000028142, Regon 010621332, NIP 125-00-28-307



Data wydania: 11.2023

OPRACOWAŁA: Marlena Kościeszka

SPRAWDZIŁ: inż. Marcin Gryczka



Prawa autorskie zastrzeżone. Ustawa z dn. 4.02.1994 r.