

INWENTARYZACJA POWYKONAWCZA  
ZESPÓŁ MIESZKANIOWY W ZAWADZIE  
OSIEDLE "APARTAMENTY NA WZGÓRZACH"  
ul. Zawada 423B, Myślenice



APARTAMENTY  
NA WZGÓRZACH


BUDYNEK A1

nr lokalu 3  
piętro 0  
ilość pokoi 3

MIESZKANIE NR 3


3.1 hol [m <sup>2</sup> ]	7.84
3.2 pok. dzienny z aneksem kuch. [m <sup>2</sup> ]	17.14
3.3 sypialnia [m <sup>2</sup> ]	8.80
3.4 sypialnia [m <sup>2</sup> ]	7.07
3.5 łazienka [m <sup>2</sup> ]	4.76
suma [m <sup>2</sup> ]	45.61

ogródek [m<sup>2</sup>] 53.60

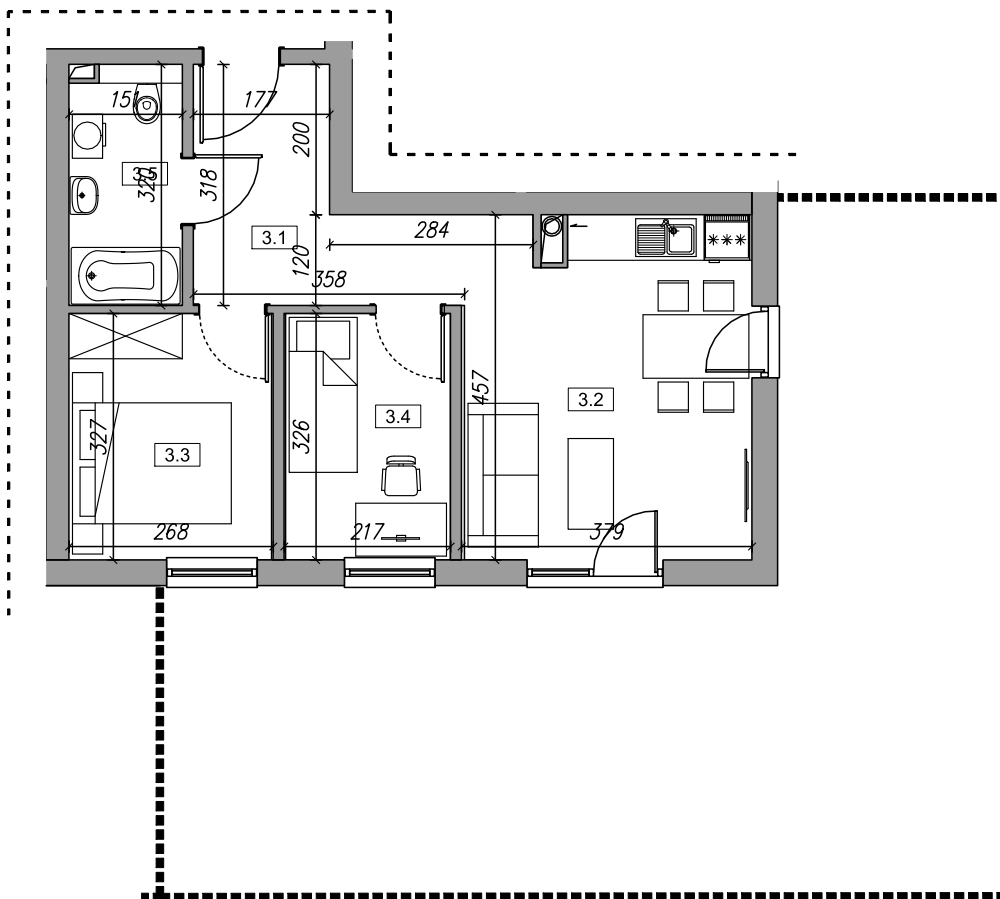

UWAGI:

- Powierzchnie liczone wg normy PN-ISO 9836: 1997
- Wyposażenie tylko w celach prezentacji, nie stanowi zobowiązania umownego
- Niniejszy projekt nie stanowi oferty w rozumieniu przepisów kodeksu cywilnego

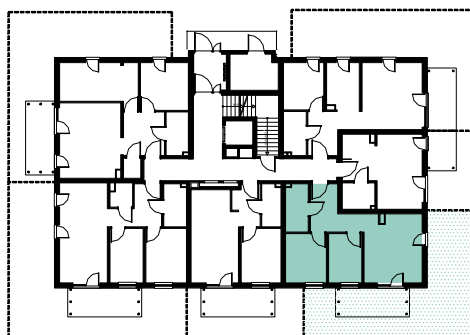

LEGENDA:

- Ściany i słupy - konstrukcja żelbetowa
- Ściany i słupy - konstrukcja drewniana

Brak możliwości wyburzenia, przesunięcia, bruzdowania itp. wszelkich ścian w lokalach mieszkalnych.  
W mieszkaniu występują lokalne zmniejszenia wysokości pomieszczeń-obudowa instalacji wentylacji mechanicznej

SCHEMAT OSIEDLA



Data wydania: 11.2023



DEWELOPER:

J.W. Construction Holding S.A.  
ul. Radzymińska 326 | 05-091 Ząbki | tel. 22 777 90 00, 22 771 75 55 biuro@jwconstruction.pl  
www.jwconstruction.pl Wpisana do Rejestru Przedsiębiorców prowadzonego przez Sąd Rejonowy dla m.st. Warszawy XIV Wydział Gospodarczy pod nr 0000028142, Regon 010621332, NIP 125-00-28-307

OPRACOWAŁA: Marielna Kościeszka

SPRAWDZIŁ: inż. Marcin Gryczka



Prawa autorskie zastrzeżone. Ustawa z dn. 4.02.1994 r.