

INWENTARYZACJA POWYKONAWCZA
ZESPÓŁ MIESZKANIOWY W ZAWADZIE
OSIEDLE "APARTAMENTY NA WZGÓRZACH"
ul. Zawada 423B, Myślenice



APARTAMENTY
NA WZGÓRZACH


BUDYNEK A1

nr lokalu 5
piętro 0
ilość pokoi 3

MIESZKANIE NR 5

5.1 hol [m ²]	7.28
5.2 pok. dzienny z aneksem kuch. [m ²]	20.89
5.3 sypialnia [m ²]	7.85
5.4 sypialnia [m ²]	9.61
5.5 łazienka [m ²]	4.22
5.6 toaleta [m ²]	2.15
suma [m²]	52,00


ogródek [m²] 61.40

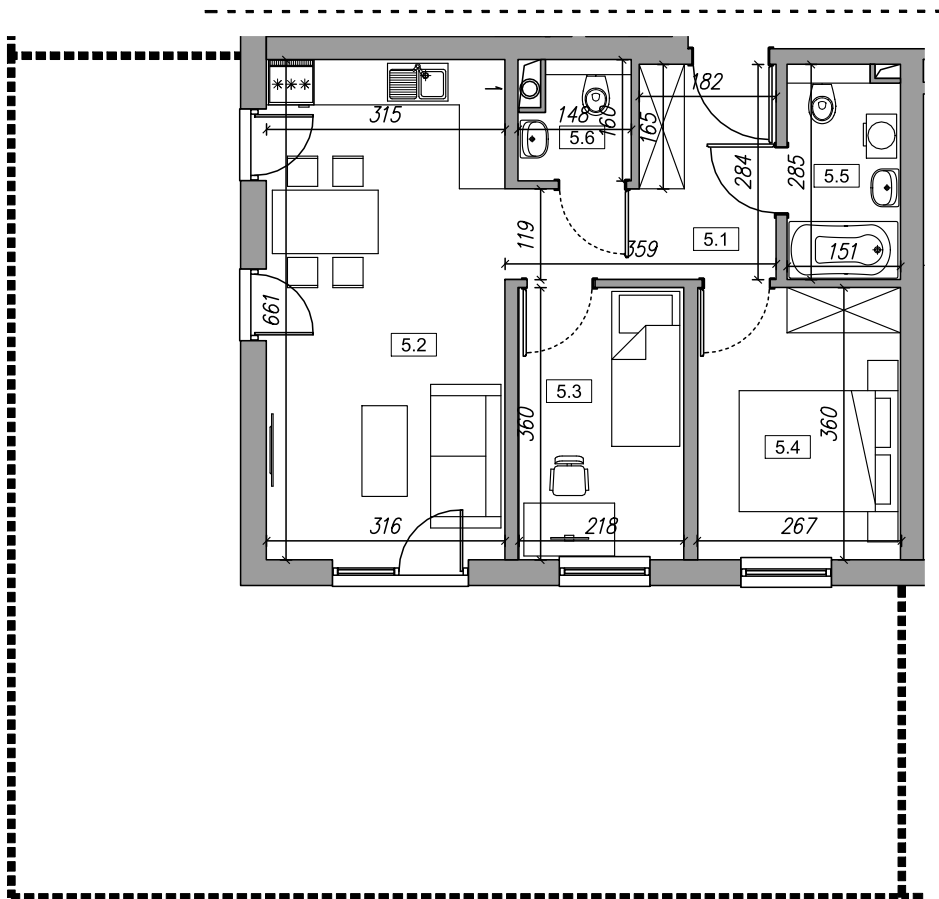

UWAGI:

- Powierzchnie liczone wg normy PN-ISO 9836: 1997
- Wyposażenie tylko w celach prezentacji, nie stanowi zobowiązania umownego
- Niniejszy projekt nie stanowi oferty w rozumieniu przepisów kodeksu cywilnego

SCHEMAT OSIEDLA

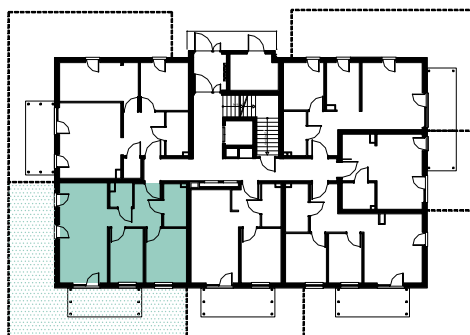

LEGENDA:

- Ściany i słupy - konstrukcja żelbetowa
- Ściany i słupy - konstrukcja drewniana

Brak możliwości wyburzenia, przesunięcia, bruzdowania itp. wszelkich ścian w lokalach mieszkalnych.
W mieszkaniu występują lokalne zmniejszenia wysokości pomieszczeń-obudowa instalacji wentylacji mechanicznej

DEVELOPER:

J.W. Construction Holding S.A.
ul. Radzymińska 326 | 05-091 Żabki | tel. 22 777 90 00, 22 771 75 55 biuro@jwconstruction.pl
www.jwconstruction.pl Wpisana do Rejestru Przedsiębiorców prowadzonego przez Sąd Rejonowy dla m.st. Warszawy XIV Wydział Gospodarczy pod nr 0000028142, Regon 010621332, NIP 125-00-28-307



Data wydania: 11.2023

OPRACOWAŁA: Marianna Kościszka

SPRAWDZIŁ: inż. Marcin Gryczka



Prawa autorskie zastrzeżone. Ustawa z dn. 4.02.1994 r.