

INWENTARYZACJA POWYKONAWCZA
ZESPÓŁ MIESZKANIOWY W ZAWADZIE
OSIEDLE "APARTAMENTY NA WZGÓRZACH"
ul. Zawada 423B, Myślenice




BUDYNEK A1

nr lokalu	7
piętro	1
ilość pokoi	2

MIESZKANIE NR 7

7.1 hol [m ²]	7.55
7.2 pok. dzienny [m ²]	17.59
7.3 kuchnia [m ²]	6.70
7.4 sypialnia [m ²]	8.27
7.5 łazienka [m ²]	4.07
suma [m²]	44.18
balkon [m ²]	6.20

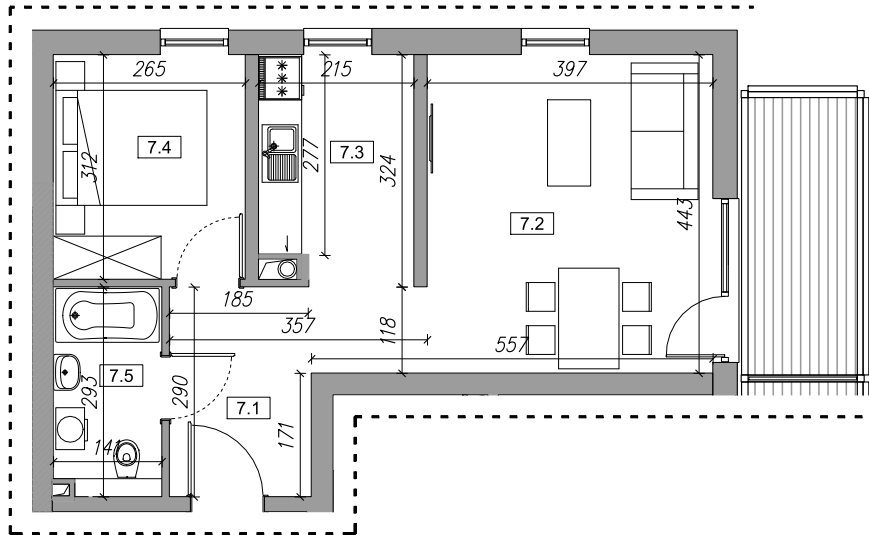

UWAGI:

- Powierzchnie liczone wg normy PN-ISO 9836: 1997
- Wyposażenie tylko w celach prezentacji, nie stanowi zobowiązania umownego
- Niniejszy projekt nie stanowi oferty w rozumieniu przepisów kodeksu cywilnego

SCHEMAT OSIEDLA



LEGENDA:

- Ściany i słupy - konstrukcja żelbetowa
- Ściany i słupy - konstrukcja drewniana

Brak możliwości wyburzenia, przesunięcia, bruzdowania itp. wszelkich ścian w lokalach mieszkalnych.
W mieszkaniu występują lokalne zmniejszenia wysokości pomieszczeń-obudowa instalacji wentylacji mechanicznej



DEVELOPER:

J.W. Construction Holding S.A.
ul. Radzyńska 326 | 05-091 Zabki | tel. 22 777 90 00, 22 771 75 55 | biuro@jwconstruction.pl
www.jwconstruction.pl Wpisana do Rejestru Przedsiębiorców prowadzonego przez Sąd Rejonowy dla m.st. Warszawy XIV Wydział Gospodarczy pod nr 0000028142, Regon 010621332, NIP 125-00-28-307



Data wydania: 11.2023

OPRACOWAŁA: Marlena Kościeszka

SPRAWDZIŁ: inż. Marcin Gryczka



Prawa autorskie zastrzeżone. Ustawa z dn. 4.02.1994 r.