

INWENTARYZACJA POWYKONAWCZA
ZESPÓŁ MIESZKANIOWY W ZAWADZIE
OSIEDLE "APARTAMENTY NA WZGÓRZACH"
ul. Zawada 423C, Myślenice




APARTAMENTY
NA WZGÓRZACH

BUDYNEK C2

nr lokalu 7
piętro 1
ilość pokoi 2

MIESZKANIE NR 7

7.1 hol [m ²]	7.59
7.2 pok. dzienny [m ²]	17.51
7.3 kuchnia [m ²]	6.70
7.4 sypialnia [m ²]	8.19
7.5 łazienka [m ²]	4.32
suma [m ²] : 44.31	
balkon [m ²]	6.20

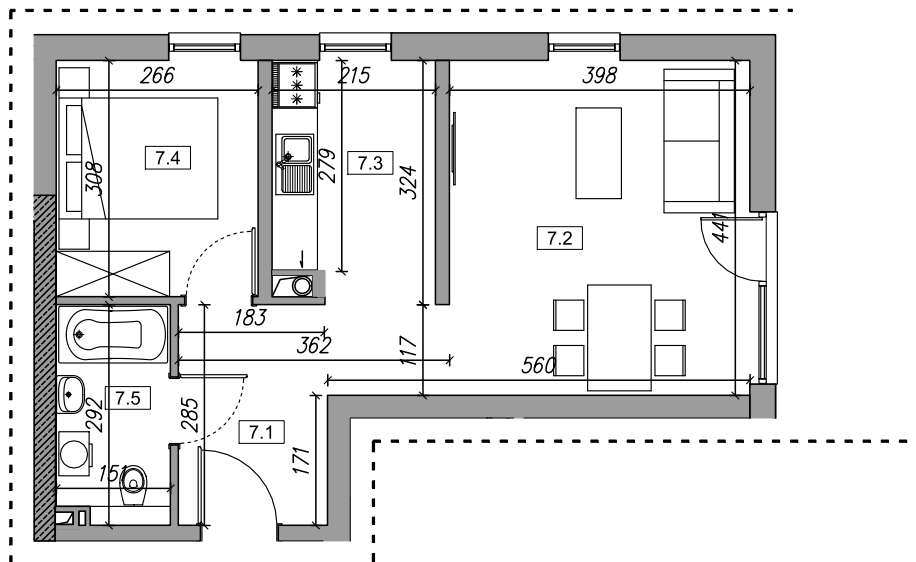

- UWAGI:
- Powierzchnie liczone wg normy PN-ISO 9836: 1997
 - Wyposażenie tylko w celach prezentacji, nie stanowi zobowiązania umownego
 - Niniejszy projekt nie stanowi oferty w rozumieniu przepisów kodeksu cywilnego

SCHEMAT OSIEDLA



LEGENDA:

- Ściany i słupy - konstrukcja żelbetowa
- Ściany i słupy - konstrukcja drewniana

Brak możliwości wyburzenia, przesunięcia, bruzdowania itp. wszelkich ścian w lokalach mieszkalnych.
W mieszkaniu występują lokalne zmniejszenia wysokości pomieszczeń-obudowa instalacji wentylacji mechanicznej



DEWELOPER:

J.W. Construction Holding S.A.
ul. Radzymińska 326 | 05-091 Żabki | tel. 22 777 90 00, 22 771 75 55 biuro@jwconstruction.pl
www.jwconstruction.pl Wpisana do Rejestru Przedsiębiorców prowadzonego przez Sąd Rejonowy dla m.st. Warszawy XIV Wydział Gospodarczy pod nr 0000028142, Regon 010621332, NIP 125-00-28-307



Data wydania: 11.2023

OPRACOWAŁA: Marianna Kościszka

SPRAWDZIŁ: inż. Marcin Gryczka



Prawa autorskie zastrzeżone. Ustawa z dn. 4.02.1994 r.