


DOKUMENTACJA POWYKONAWCZA
ZESPÓŁ MIESZKANIOWO - USŁUGOWY W WARSZAWIE
UL. KASPRZAKA 29



BUD. DK ETAP D

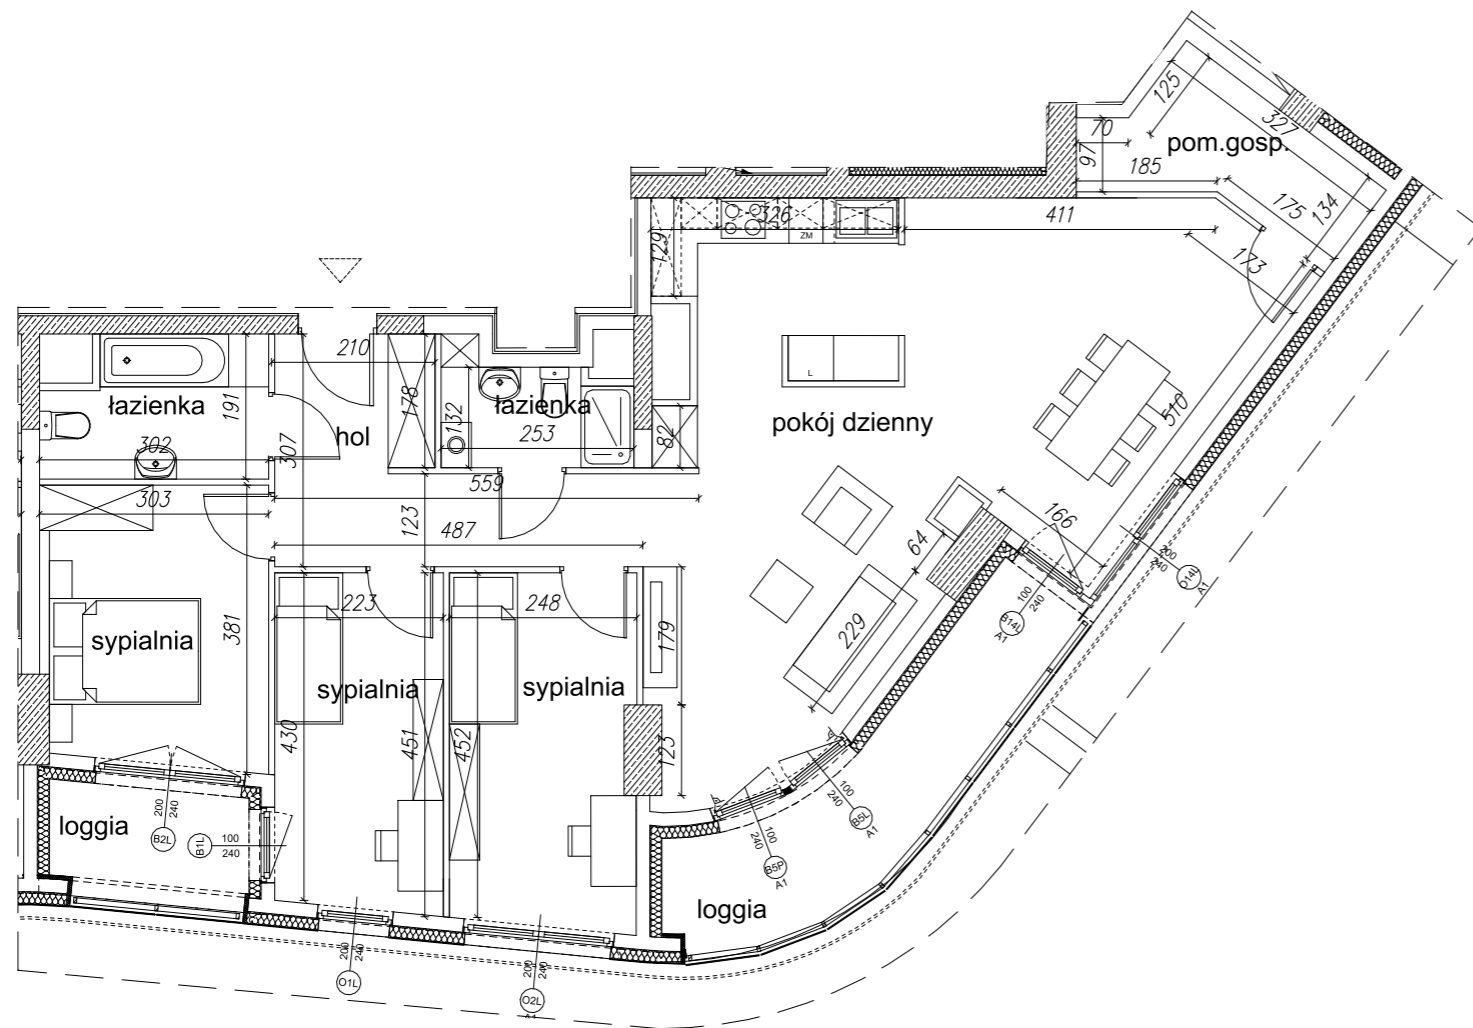

INFORMACJE O LOKALU

nr lokalu	2501
ilość pokoi	4
część budynku	B
kondygnacja / piętro	26 / 25
powierzchnia lokalu [m ²]	99,53

ZESTAWIENIE POWIERZCHNI

pokój dzienny [m ²]	43,10
sypialnia [m ²]	11,51
sypialnia [m ²]	9,82
sypialnia [m ²]	11,15
pom. gospodarcze [m ²]	5,55
łazienka [m ²]	5,20
łazienka [m ²]	3,40
hol [m ²]	9,80
loggia [m ²]	3,96
loggia [m ²]	9,65

UWAGI:
1. Pomiar powierzchni zgodny z normą
PN-ISO 9836:1997.

PROJEKTOWANY NUMER LOKALU


M2601B

KARTA POWYKONAWCZA



Data wydania: 07.04.2022r.

SCHEMAT OSIEDLA

SCHEMAT USYTUOWANIA LOKALU

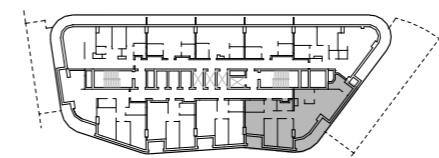

SCHEMAT BUDYNKU

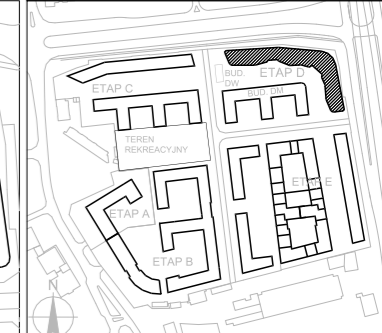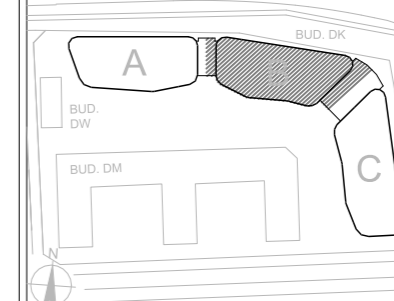

DEVELOPER:
J.W. Construction Holding S.A.
ul. Radziwińska 326 | 05-091 Żabki | tel. 22 777 90 00
J.W. Construction Holding S.A., 05-091 Żabki, ul. Radziwińska 326, tel. (22) 771 75 55, fax. (22) 771 79 07, biuro@jwconstruction.pl, www.jwconstruction.pl
Wpisana do Rejestru Przetwórców prowadzonego przez Sąd Rejonowy dla m.st. Warszawy XIV Wydział Gospodarczy pod nr 0000028142,
Regon 019021332, NIP 125-00-28-307

PROJEKTANT:
STUDIO BAU Sp.z o.o.
ul. Narbutta 25 lok.4
02-536 Warszawa
tel. (022) 848 10 80
www.studiobau.pl

OPRACOWAŁ: **Marlena Kościeszka**
GEODETA UPRAWNIENY
inż. Ryszard Husiatyński
upr. GDDK nr 31748
zakres uprawnień: 1, 2
SPRAWDZIŁ:

0 1m 2m 3m