

INWENTARYZACJA POWYKONAWCZA

Naturalnie Aluzyjna


ul.Aluzyjna 41, Warszawa - Białołęka



INWESTYCJA:
Naturalnie Aluzyjna
ul.Aluzyjna, Warszawa - Białołęka



INWESTOR:
J.W. Construction Holding S.A.

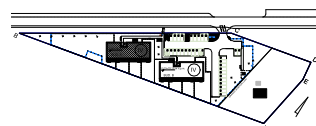

Budynek A RZUT I PIĘTRA - SCHEMAT




05

mieszkanie 05:.....59,27 m²

01 hol:.....9,43 m²
02 kuchnia:.....8,11 m²
03 pokój dzienny:.....16,61 m²
04 pokój:.....8,94 m²
05 pokój:.....9,46 m²
06 łazienka:.....3,78 m²
07 WC:.....2,94 m²

balkon:.....6,14 m²

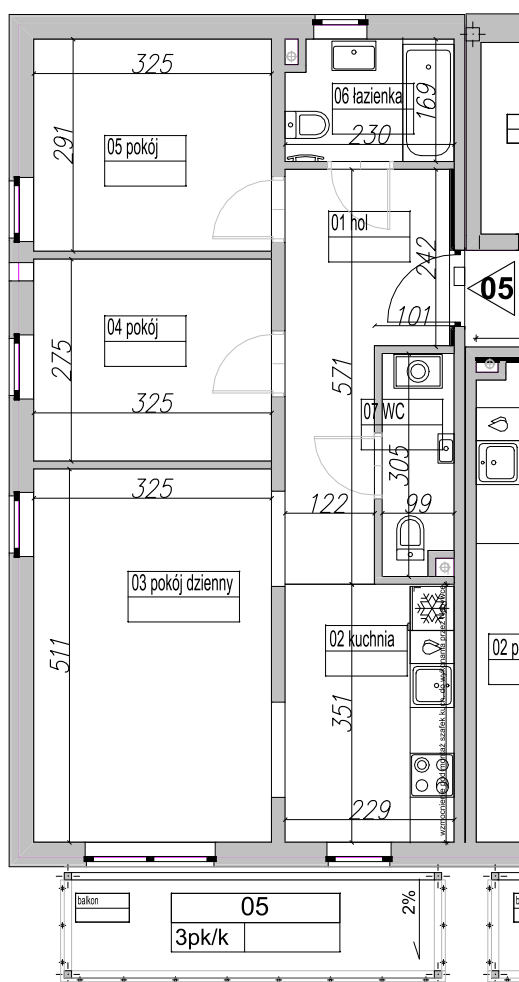

L waga:
pomiar powierzchni zgodny z normą
PN-ISO 9836:1997

Data wydania:10.2023

OPRACOWAŁA: Marlena Kościesza

SPRAWDZIŁ: inż. Marcin Gryczka

