

# INWENTARYZACJA POWYKONAWCZA

## Naturalnie Aluzyjna


### ul.Aluzyjna 41, Warszawa - Białołęka



INWESTYCJA:  
Naturalnie Aluzyjna  
ul.Aluzyjna, Warszawa - Białołęka



INWESTOR:  
J.W. Construction Holding S.A.

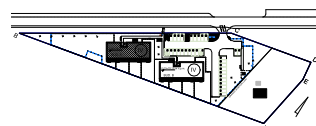

#### Budynek A RZUT I PIĘTRA - SCHEMAT




08

mieszkanie 08:.....59,21 m<sup>2</sup>

01 hol:.....9,43 m<sup>2</sup>  
02 kuchnia:.....8,05 m<sup>2</sup>  
03 pokój dzienny:.....16,58 m<sup>2</sup>  
04 pokój:.....8,97 m<sup>2</sup>  
05 pokój:.....9,49 m<sup>2</sup>  
06 łazienka:.....3,80 m<sup>2</sup>  
07 WC:.....2,89 m<sup>2</sup>

balkon:.....6,14 m<sup>2</sup>

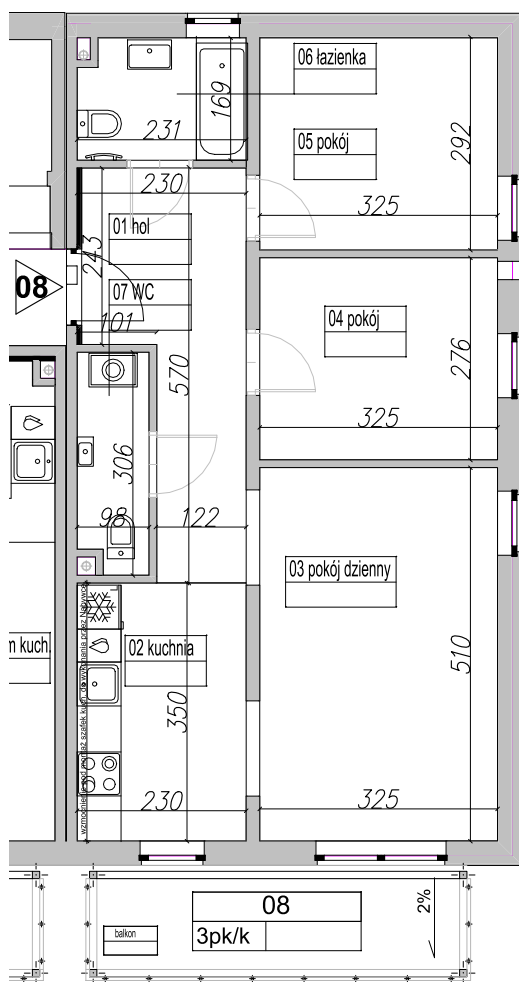

Ł waga:  
pomiar powierzchni zgodny z normą  
PN-ISO 9836:1997

Data wydania:10.2023

OPRACOWAŁA: Marlena Kościeszka

SPRAWDZIŁ: inż. Marcin Gryczka

