

# INWENTARYZACJA POWYKONAWCZA

## Naturalnie Aluzyjna


### ul.Aluzyjna 39, Warszawa - Białołęka



INWESTYCJA:  
Naturalnie Aluzyjna  
ul.Aluzyjna, Warszawa - Białołęka



INWESTOR:  
J.W. Construction Holding S.A.

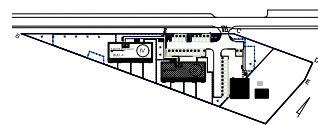

#### Budynek B RZUT III PIĘTRA - SCHEMAT




16

mieszkanie 16:.....59,48 m2

01 hol:.....9,44 m2  
02 kuchnia:.....8,10 m2  
03 pokój dzienny:.....16,71 m2  
04 pokój:.....8,99 m2  
05 pokój:.....9,52 m2  
06 łazienka:.....3,83 m2  
07 WC:.....2,89 m2

balkon:.....6,14 m2

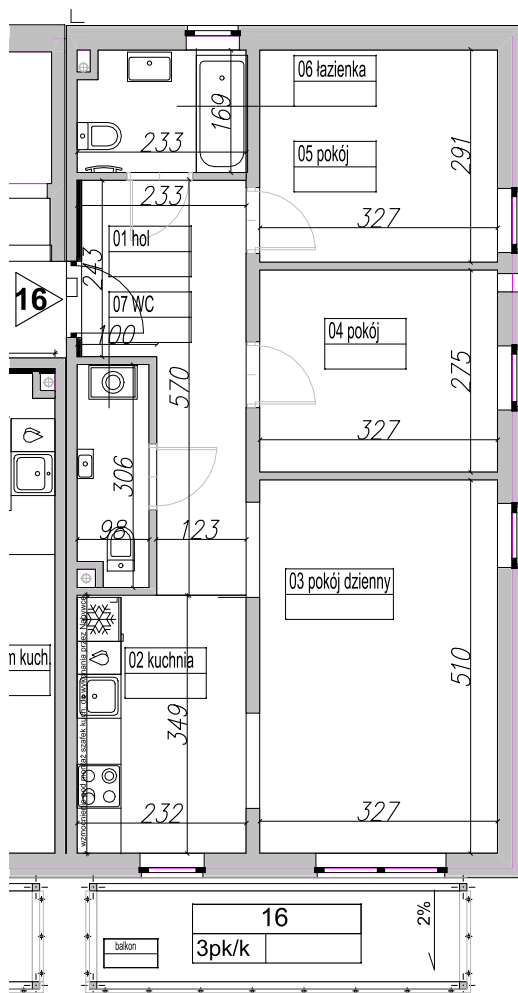

Uwaga:  
Pomiar powierzchni zgodny z normą  
PN-ISO 9836:1997

W mieszkaniu występują lokalne zmniejszenia  
wysokości pomieszczeń- obudowa instalacji  
wentylacji mechanicznej.

Data wydania:10.2023

OPRACOWAŁA: Marlena Kościeszka

SPRAWDZIŁ: inż. Marcin Gryczka

