

# INWENTARYZACJA POWYKONAWCZA

## Naturalnie Aluzyjna


### ul.Aluzyjna 39, Warszawa - Białołęka



INWESTYCJA:  
Naturalnie Aluzyjna  
ul.Aluzyjna, Warszawa - Białołęka



INWESTOR:  
J.W. Construction Holding S.A.

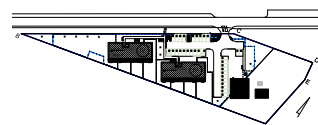

#### Budynek B RZUT I PIĘTRA - SCHEMAT




7

mieszkanie 7:.....53,95 m2

01 hol:.....6,54 m2  
02 pokój dz. z aneksem kuch:.....21,90 m2  
03 pokój:.....10,14 m2  
04 pokój:.....11,73 m2  
05 łazienka:.....3,64 m2

balkon:.....10,02 m2

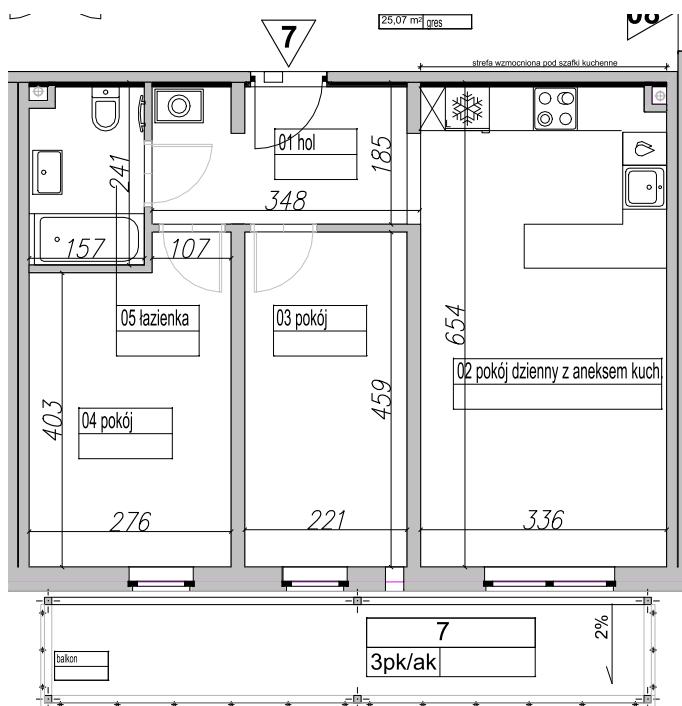

Uwaga:  
Pomiar powierzchni zgodny z normą  
PN-ISO 9836:1997

W mieszkaniu występują lokalne zmniejszenia  
wysokości pomieszczeń- obudowa instalacji  
wentylacji mechanicznej.

Data wydania:10.2023

OPRACOWAŁA: Marlena Kościeszka

SPRAWDZIŁ: inż. Marcin Gryczka

