

INWENTARYZACJA POWYKONAWCZA

Naturalnie Aluzyjna


ul.Aluzyjna 39, Warszawa - Białołęka



INWESTYCJA:
Naturalnie Aluzyjna
ul.Aluzyjna, Warszawa - Białołęka



INWESTOR:
J.W. Construction Holding S.A.

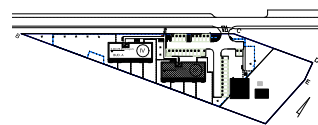

Budynek B RZUT I PIĘTRA - SCHEMAT




8

mieszkanie 8:.....59,04 m²

01 hol:.....9,37 m²
02 kuchnia:.....8,05 m²
03 pokój dzienny:.....16,51 m²
04 pokój:.....9,00 m²
05 pokój:.....9,43 m²
06 łazienka:.....3,79 m²
07 WC:.....2,89 m²

balkon:.....6,14 m²

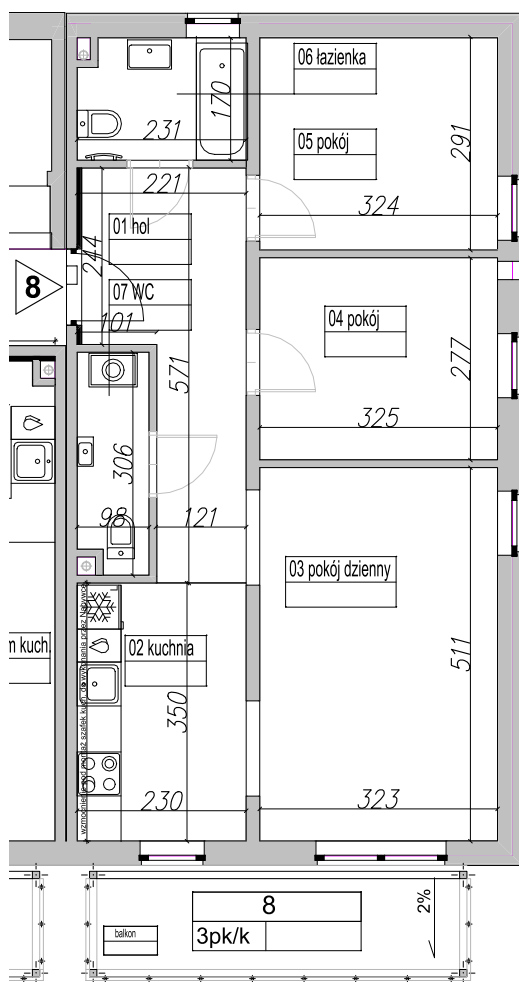

Uwaga:
Pomiar powierzchni zgodny z normą
PN-ISO 9836:1997

W mieszkaniu występują lokalne zmniejszenia
wysokości pomieszczeń- obudowa instalacji
wentylacji mechanicznej.

Data wydania:10.2023

OPRACOWAŁA: Marlena Kościeszka

SPRAWDZIŁ: inż. Marcin Gryczka

