

ZESPÓŁ MIESZKANIOWY
UL. BERENSONA 124B, WARSZAWA
OSIEDLE "ECO BERENSONA"



SEGMENT C


nr lokalu	36
piętro	2
ilość pokoi	2

MIESZKANIE NR 36

0.1 hall	4,24m ²
0.2 łazienka	3,55m ²
0.3 pokój	10,31m ²
0.4 pokój z aneksem	16,43m ²

34,54m²

0.5 balkon	3,91m ²
------------	--------------------

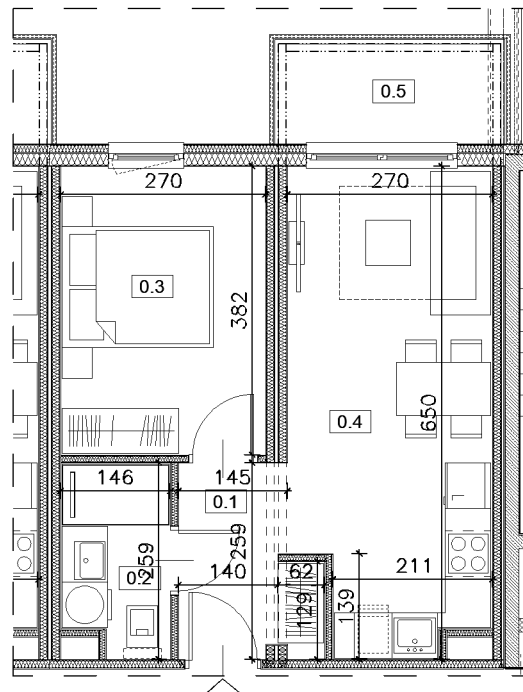

0 1m 2m 3m



UWAGI:
1. Pomiar powierzchni zgodny z normą
PN-ISO 9836:2015-12.


PROJEKTOWANY NUMER LOKALU

C.M36


INWENTARYZACJA POWYKONAWCZA

Data wydania: 31.08.2026

SCHEMAT PIĘTRA

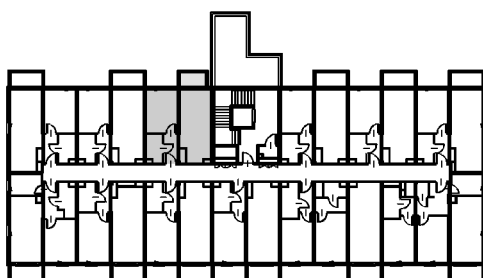

SCHEMAT OSIEDLA

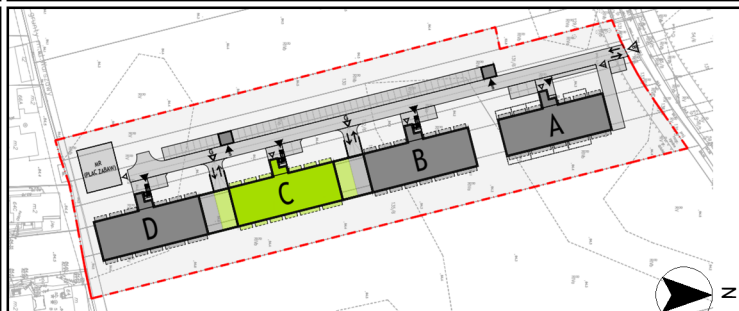

DEVELOPER:

J.W. Construction Holding S.A.
ul. Radzymińska 326 | 05-091 Ząbki | tel. 22 777 90 00, 22 771 75 55 | biuro@jwconstruction.pl
www.jwconstruction.pl | Wpisana do Rejestru Przedsiębiorców prowadzonego przez Sąd Rejonowy
dla m.st. Warszawy XIV Wydział Gospodarczy pod nr 0000028142, Regon 010621332, NIP 125-00-28-307

OPRACOWAŁA:
Marlena Kościeszka

SPRAWDZIŁ:
inż. Marcin Gryczka

GEODETA UPRAWNIONY
inż. Marcin Gryczka
uprawnienie nr 20808