INWENTARYZACJA POWYKONAWCZA
Naturalnie Aluzyjna
ul.Aluzyjna 41, Warszawa - Białołęka

NATURALNIE ALUZYJNA

INWESTYCJA:
Naturalnie Aluzyjna
ul.Aluzyjna, Warszawa - Białołęka

JW CONSTRUCTION

INWESTOR:
J.W. Construction Holding S.A.

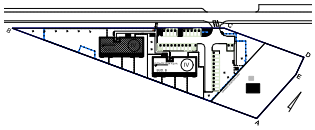

Pn

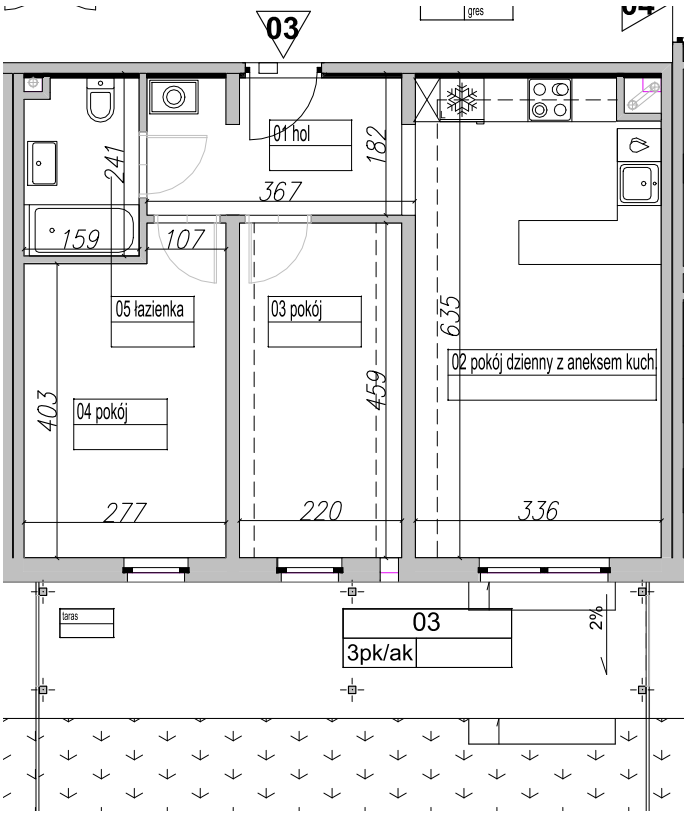

Budynek A
RZUT PARTERU - SCHEMAT

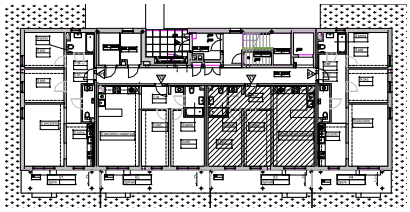

03

mieszkanie 03:.....52,91 m2

01 hol:.....6,44 m2
02 pokój dz. z aneksem kuch:...20,93 m2
03 pokój:.....10,10 m2
04 pokój:.....11,78 m2
05 łazienka:.....3,66 m2

taras:.....16,06 m2
ogródek:.....78 m2

Uwaga:
pomiar powierzchni zgodny z normą
PN-ISO 9836:1997

Data wydania:10.2023

OPRACOWAŁA: Marlena Kościesza

SPRAWDZIŁ: inż. Marcin Gryczka

GEODETA UPRAWNIONY inż. Marcin Gryczka Uprawnienie nr 20802