INWENTARYZACJA POWYKONAWCZA
Naturalnie Aluzyjna
ul.Aluzyjna 39, Warszawa - Białołęka

NATURALNIE ALUZYJNA

INWESTYCJA:
Naturalnie Aluzyjna
ul.Aluzyjna, Warszawa - Białołęka

JW CONSTRUCTION

INWESTOR:
J.W. Construction Holding S.A.

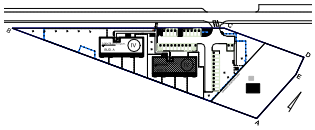

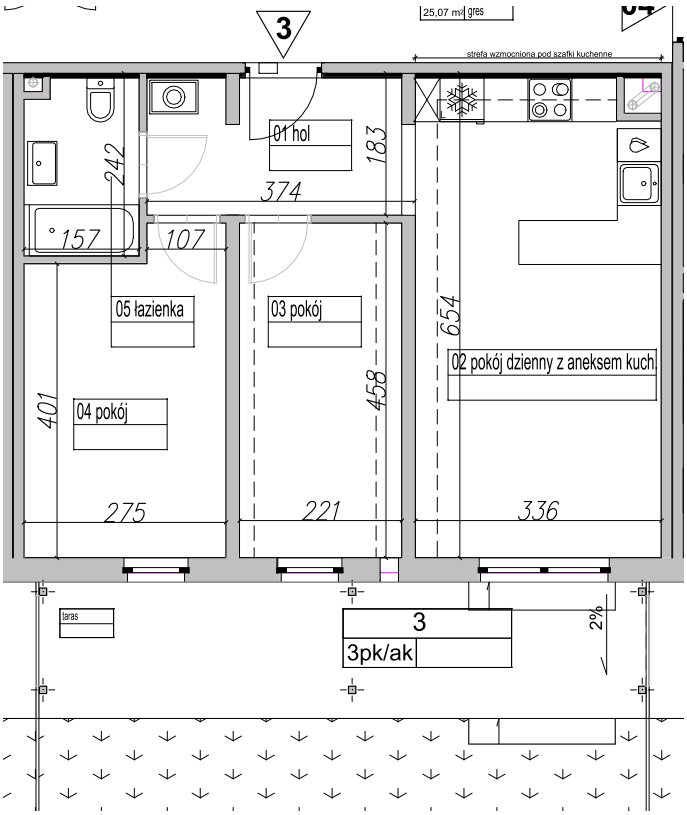

Budynek B
RZUT PARTERU - SCHEMAT

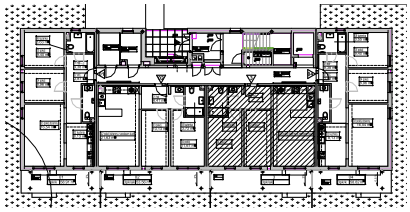

3

mieszkanie 3:.....53,49 m2

01 hol:.....6,45 m2
02 pokój dz. z aneksem kuch:...21,63 m2
03 pokój:.....10,12 m2
04 pokój:.....11,64 m2
05 łazienka:.....3,65
taras:.....16,06 m2
ogródek:.....78 m2

Uwaga:
Pomiar powierzchni zgodny z normą PN-ISO 9836:1997

W mieszkaniu występują lokalne zmniejszenia wysokości pomieszczeń- obudowa instalacji wentylacji mechanicznej.

Data wydania:10.2023

OPRACOWAŁA: Marlena Kościesza

SPRAWDZIŁ: inż. Marcin Gryczka

GEODETA UPRAWNIONY inż. Marcin Gryczka Uprawnienia nr 20808