
ZESPÓŁ MIESZKANIOWY
UL. BERENSONA 124A, WARSZAWA
OSIEDLE "ECO BERENSONA"

ECOBERENSONA OSIEDLE

SEGMENT B

nr lokalu	30
piętro	2
ilość pokoi	2

MIESZKANIE NR 30

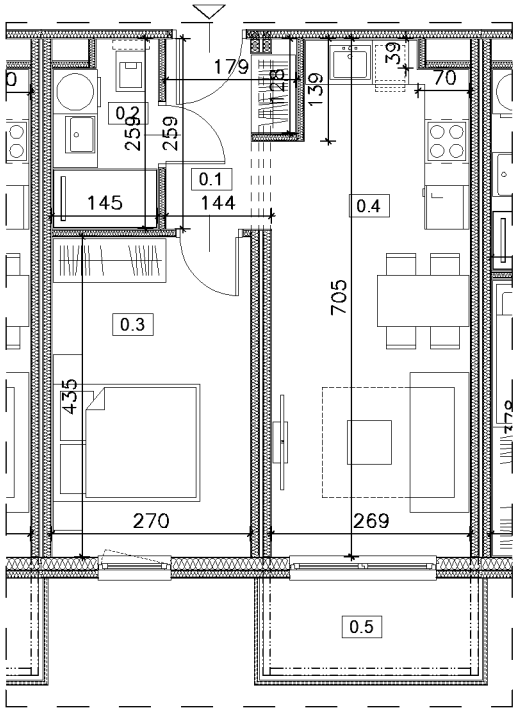

0.1	hall	4,05 m²
0.2	łazienka	3,52 m²
0.3	pokój	11,75 m²
0.4	pokój z aneksem	18,08 m²
		37,40 m²
0.5	balkon	3,91 m²

0 1m 2m 3m N

UWAGI:
1. Pomiar powierzchni zgodny z normą PN-ISO 9836:2015-12.


PROJEKTOWANY NUMER LOKALU

B.M30

INWENTARYZACJA POWYKONAWCZA


Data wydania: 31.08.2026

SCHEMAT PIĘTRA

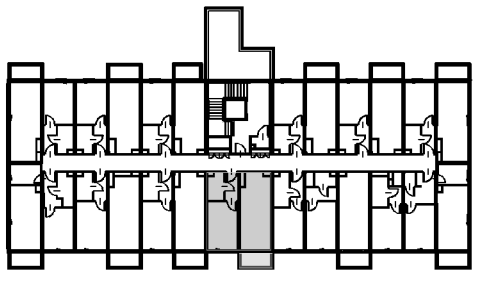

N

SCHEMAT OSIEDLA

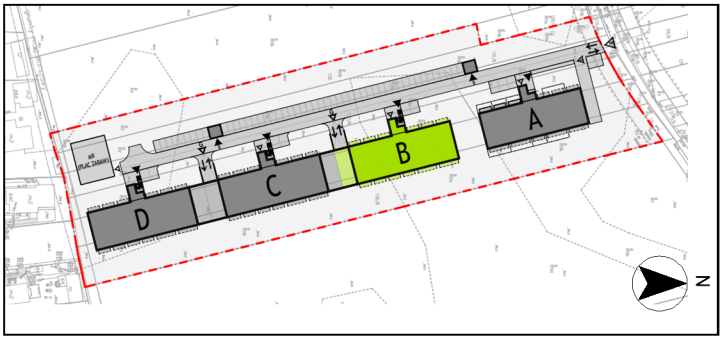

N

DEWELOPER:
J.W. Construction Holding S.A.
ul. Radzymińska 326 | 05-091 Ząbki | tel. 22 777 90 00, 22 771 75 55 biuro@jwconstruction.pl
www.jwconstruction.pl Wpisana do Rejestru Przedsiębiorców prowadzonego przez Sąd Rejonowy
dla m.st. Warszawy XIV Wydział Gospodarczy pod nr 0000028142, Regon 010621332, NIP 125-00-28-307

OPRACOWAŁA:
Marlena Kościesza

SPRAWDZIŁ:
inż. Marcin Gryczka

GEODETA UPRAWNIONY
inż. Marcin Gryczka
uprawnienia nr 20808

Prawa autorskie zastrzeżone. Ustawa z dn. 4.02.1994 r.