
ZESPÓŁ MIESZKANIOWY
UL. BERENSONA 124B, WARSZAWA
OSIEDLE "ECO BERENSONA"

ECOBERENSONA OSIEDLE

SEGMENT C

nr lokalu	35
piętro	2
ilość pokoi	2

MIESZKANIE NR 35

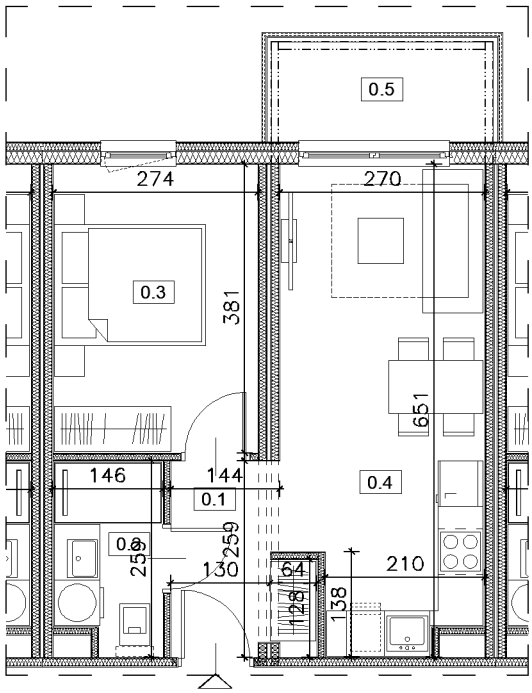

0.1	hall	4,26 m²
0.2	łazienka	3,54 m²
0.3	pokój	10,44 m²
0.4	pokój z aneksem	16,47 m²
		34,71 m²
0.5	balkon	3,91 m²

0 1m 2m 3m N

UWAGI:
1. Pomiar powierzchni zgodny z normą PN-ISO 9836:2015-12.


PROJEKTOWANY NUMER LOKALU

C.M35

INWENTARYZACJA POWYKONAWCZA


Data wydania: 31.08.2026

SCHEMAT PIĘTRA

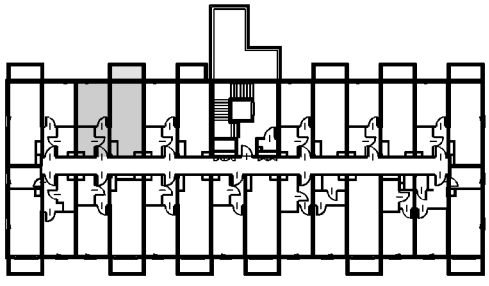

N

SCHEMAT OSIEDLA

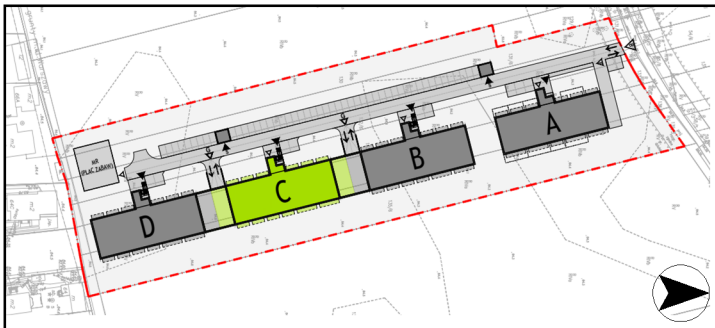

DEWELOPER:
J.W. Construction Holding S.A.
ul. Radzymińska 326 I 05-091 Ząbki I tel. 22 777 90 00, 22 771 75 55 biuro@jwconstruction.pl
www.jwconstruction.pl Wpisana do Rejestru Przedsiębiorców prowadzonego przez Sąd Rejonowy
dla m.st. Warszawy XIV Wydział Gospodarczy pod nr 0000028142, Regon 010621332, NIP 125-00-28-307

OPRACOWAŁA:
Marlena Kościesza

SPRAWDZIŁ:
inż. Marcin Gryczka

GEODETA UPRAWNIONY
inż. Marcin Gryczka
uprawnienie nr 20808

Prawa autorskie zastrzeżone. Ustawa z dn. 4.02.1994