
ZESPÓŁ MIESZKANIOWY
UL. BERENSONA 124B, WARSZAWA
OSIEDLE "ECO BERENSONA"

ECOBERENSONA OSIEDLE

SEGMENT C

nr lokalu	3
piętro	0
ilość pokoi	2

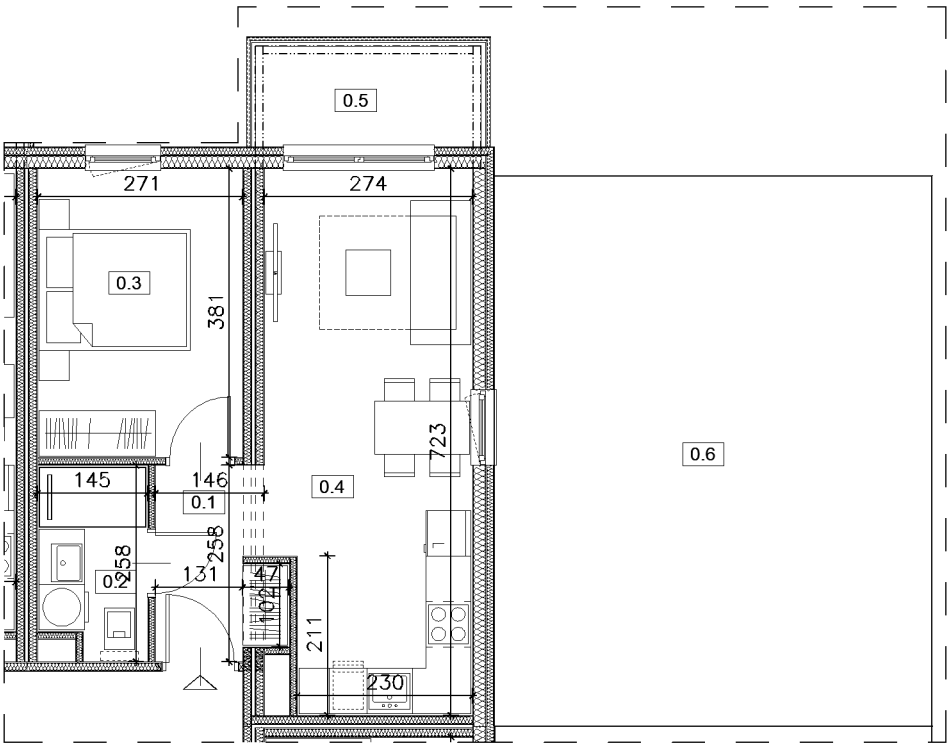

0 1m 2m 3m N

MIESZKANIE NR 3

0.1	hall	3,99 m²
0.2	łazienka	3,50 m²
0.3	pokój	10,33 m²
0.4	pokój z aneksem	18,88 m²
		36,70 m²
0.5	balkon	3,97 m²
0.6	taras	42,12 m²

UWAGI:
1. Pomiar powierzchni zgodny z normą PN-ISO 9836:2015-12.


PROJEKTOWANY NUMER LOKALU

C.M3


INWENTARYZACJA POWYKONAWCZA

Data wydania: 31.08.2026

SCHEMAT PIĘTRA

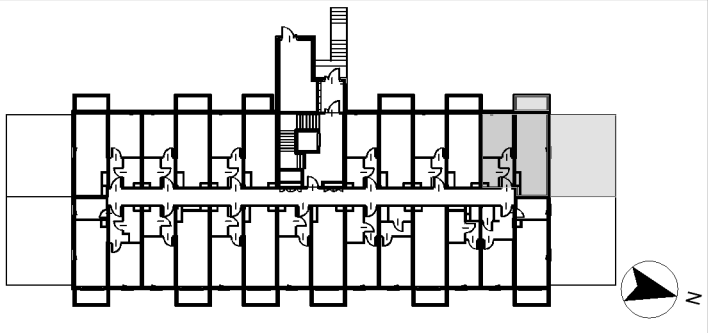

SCHEMAT OSIEDLA

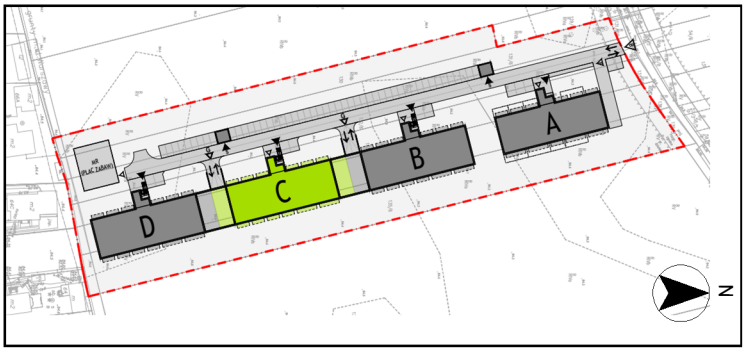

DEWELOPER:
J.W. Construction Holding S.A.
ul. Radzymińska 326 I 05-091 Ząbki I tel. 22 777 90 00, 22 771 75 55 biuro@jwconstruction.pl
www.jwconstruction.pl Wpisana do Rejestru Przedsiębiorców prowadzonego przez Sąd Rejonowy
dla m.st. Warszawy XIV Wydział Gospodarczy pod nr 0000028142, Regon 010621332, NIP 125-00-28-307

OPRACOWAŁA:
Marlena Kościesza

SPRAWDZIŁ:
inż. Marcin Gryczka

GEODETA UPRAWNIONY
inż. Marcin Gryczka
uprawnienie nr 20808

Prawa autorskie zastrzeżone. Ustawa z dn. 4.02.1994