
ZESPÓŁ MIESZKANIOWY
UL. BERENSONA 124B, WARSZAWA
OSIEDLE "ECO BERENSONA"

ECOBERENSONA OSIEDLE

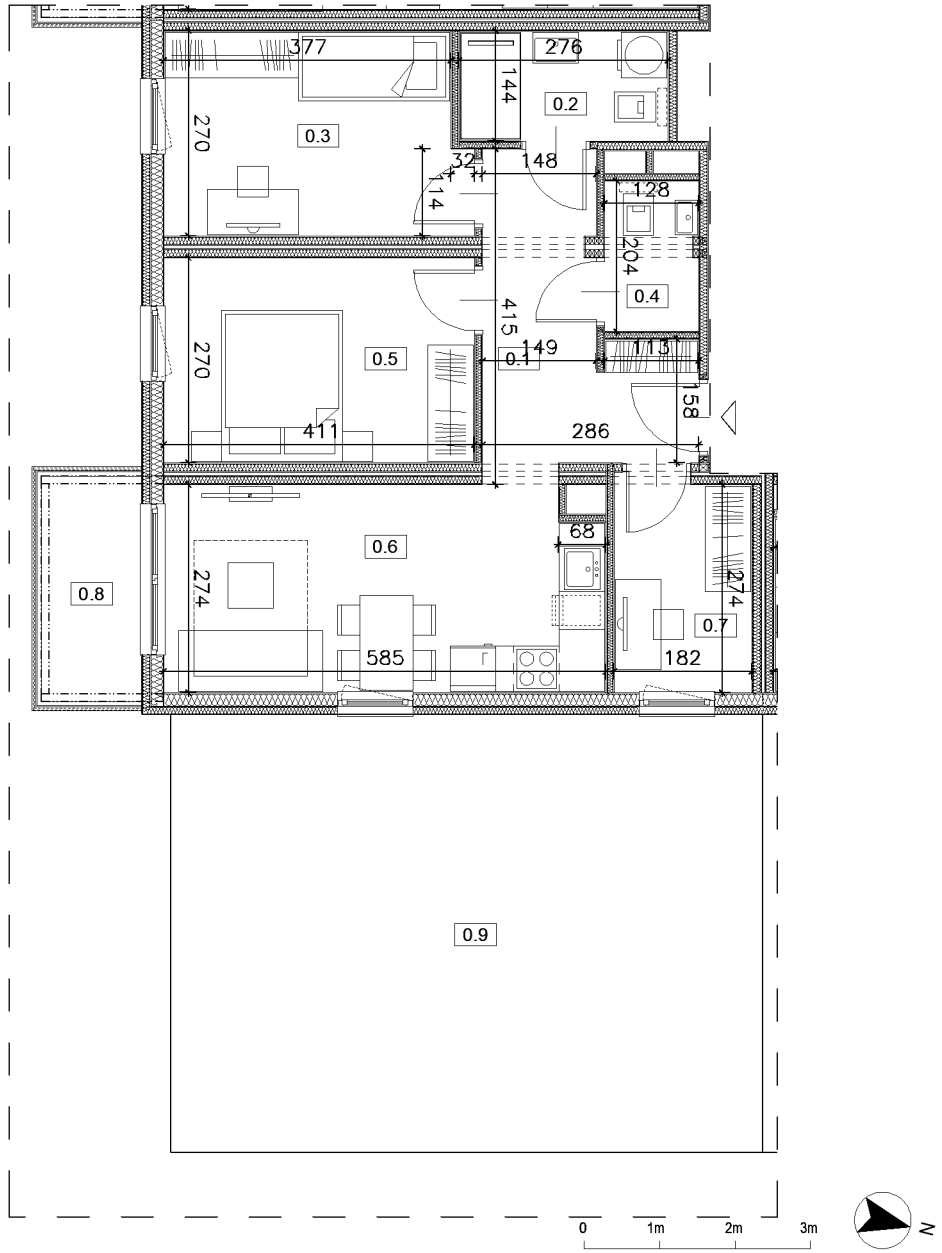

SEGMENT C

nr lokalu	4
piętro	0
ilość pokoi	4

MIESZKANIE NR 4

0.1	hall	8,00 m²
0.2	łazienka	3,97 m²
0.3	pokój	10,54 m²
0.4	wc	2,27 m²
0.5	pokój	11,10 m²
0.6	pokój z aneksem	15,98 m²
0.7	pokój	4,99 m²
		56,85 m²
0.8	balkon	3,97 m²
0.9	taras	45,34 m²

UWAGI:
1. Pomiar powierzchni zgodny z normą PN-ISO 9836:2015-12.


PROJEKTOWANY NUMER LOKALU

C.M4


INWENTARYZACJA POWYKONAWCZA

Data wydania: 31.08.2026

SCHEMAT PIĘTRA

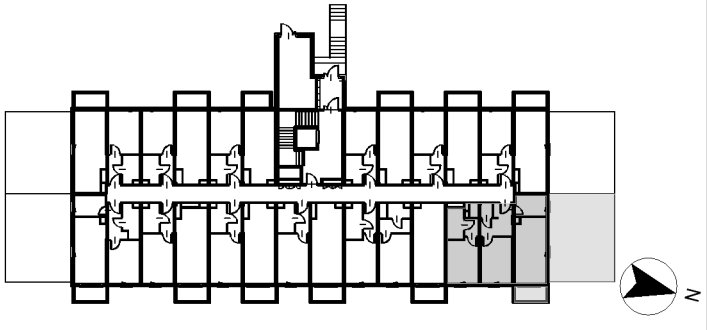

SCHEMAT OSIEDLA

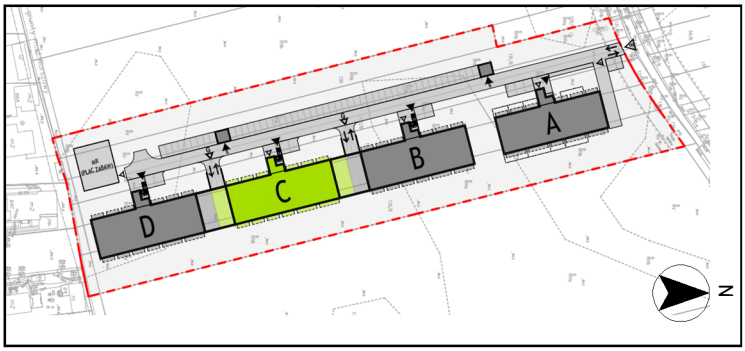

DEWELOPER:
J.W. Construction Holding S.A.
ul. Radzymińska 326 I 05-091 Ząbki I tel. 22 777 90 00, 22 771 75 55 biuro@jwconstruction.pl
www.jwconstruction.pl Wpisana do Rejestru Przedsiębiorców prowadzonego przez Sąd Rejonowy
dla m.st. Warszawy XIV Wydział Gospodarczy pod nr 0000028142, Regon 010621332, NIP 125-00-28-307

OPRACOWAŁA:
Marlena Kościesza

SPRAWDZIŁ:
inż. Marcin Gryczka

GEODETA UPRAWNIONY
inż. Marcin Gryczka
uprawnienie nr 20808

Prawa autorskie zastrzeżone. Ustawa z dn. 4.02.1994