ZESPÓŁ MIESZKANIOWY
UL. BERENSONA 124C, WARSZAWA
OSIEDLE "ECO BERENSONA"


ECOBERENSONA OSIEDLE


SEGMENT D

nr lokalu	13
piętro	1
ilość pokoi	2

MIESZKANIE NR 13

0.1	hall	4,23 m²
0.2	łazienka	3,51 m²
0.3	pokój	10,31 m²
0.4	pokój z aneksem	16,50 m²
		34,55 m²
0.5	balkon	3,91 m²

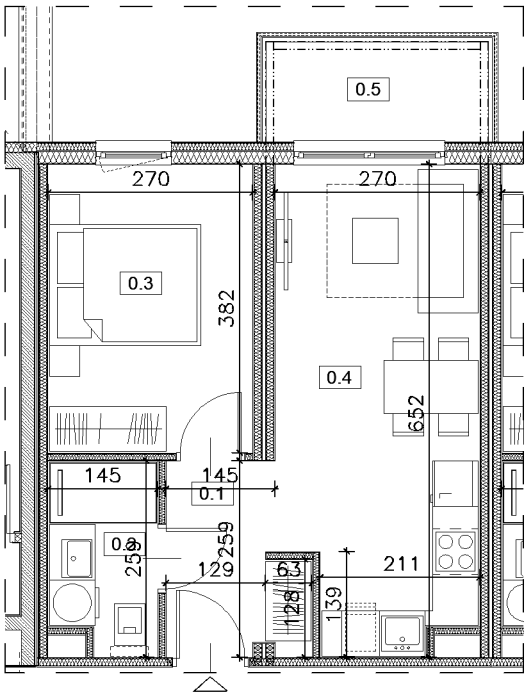

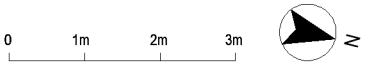

UWAGI:
1. Pomiar powierzchni zgodny z normą PN-ISO 9836:2015-12.


PROJEKTOWANY NUMER LOKALU

D.M13


INWENTARYZACJA POWYKONAWCZA

Data wydania: 31.08.2026

SCHEMAT PIĘTRA

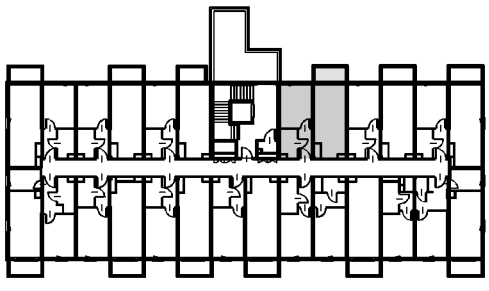

SCHEMAT OSIEDLA

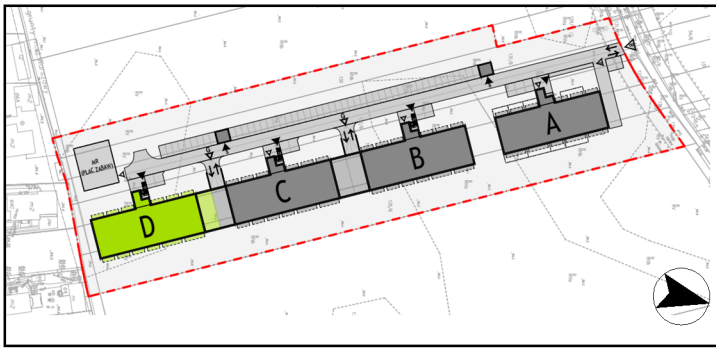

DEWELOPER:
J.W. Construction Holding S.A.
ul. Radzymińska 326 I 05-091 Ząbki I tel. 22 777 90 00, 22 771 75 55 biuro@jwconstruction.pl
www.jwconstruction.pl Wpisana do Rejestru Przedsiębiorców prowadzonego przez Sąd Rejonowy
dla m.st. Warszawy XIV Wydział Gospodarczy pod nr 0000028142, Regon 010621332, NIP 125-00-28-307

OPRACOWAŁA:
Marlena Kościesza

SPRAWDZIŁ:
inż. Marcin Gryczka

GEODETA UPRAWNIONY
inż. Marcin Gryczka
uprawnienie nr 20808

Prawa autorskie zastrzeżone. Ustawa z dn. 4.02.1994